TÜRKİYE 1:100 000

TT.15.06.2009

1/429

İSTANBUL — F 21

BASKI 2 - TUHUM - 1974

F 21 SERİ K 613

1/100.000 ÖLÇEKLİ

İSTANBUL İLİ, EYÜPSULTAN İLÇESİ, KEMERBURGAZ REZERV YAPI ALANINA İLİŞKİN

1/100.000 ÖLÇEKLİ İSTANBUL İLİ ÇEVRE DÜZENİ PLANI DEĞİŞİKLİĞİ

LEJAND:

- PLAN DEĞİŞİKLİĞİ ONAMA SINIRI
- HAVZA İÇİ REHABİLİTE EDİLECEK ALAN

PLAN HÜKÜMLERİ

1. Plan Değişikliği Onama Sınırı içerisindeki Havza İçi Rehabilite Edilecek Alanda, yürürlükteki İstanbul İli 1/100.000 Ölçekli Çevre Düzeni Planı-Plan Hükümlerinin "8.4.1. ÇEVRESEL SÜRDÜRÜLEBİLİRLİK AÇISINDAN KORUMA ALANLARI" başlığı altındaki "8.4.1.3.1. Havza İçi Rehabilite Edilecek Alanlar" başlığı hükümleri ve ilgili diğer hükümleri geçerlidir.

İSTANBUL İLİ AVRUPA YAKASI REZERV YAPI ALANI 1/100.000 ÖLÇEKLİ ÇEVRE DÜZENİ PLANI DEĞİŞİKLİĞİ GÖSTERİM

PLANLAMA SINIRLARI
- PLAN DEĞİŞİKLİĞİ ONAMA SINIRI
- ÖZEL PROJE ALANI

ÖZEL KANUNLARLA BELİRLENEN ALAN VE SINIRLAR
- ASKERİ YASAK VE GÜVENLİK BÖLGESİ

YERLEŞİM ALANLARI
- KENTSEL MESKUN (YERLEŞİK) ALAN
- KENTSEL GELİŞME ALANI

KENTSEL ÇALIŞMA ALANLARI
- M TALİ MERKEZ (2. VE 3. DERECE MERKEZLER)
- LB LOJİSTİK BÖLGE
- TGB TEKNOLOJİ GELİSTİRME BOLGESİ
- T TURİZM BÖLGESİ
- ET EKOTURİZM
- ST SAĞLIK TURİZMİ

BUGÜNKÜ ARAZİ KULLAMI DEVAM ETTİRİLEREK KORUNACAK ALANLAR
- TARIM ALANI
- ORMAN ALANI

KORUNACAK ALANLAR
- A1 1. DERECE ARKEOLOJİK SIT ALANI
- A2 2. DERECE ARKEOLOJİK SIT ALANI
- A3 3. DERECE ARKEOLOJİK SIT ALANI
- DI 1. DERECE DOGAL SIT ALANI
- ND NİTELİKLİ DOĞAL KORUMA ALANI

YAPI SINIRLAMASI GETİRİLEREK KORUNACAK ALANLAR
- İÇME VE KULLANMA SUYU MUTLAK KORUMA ALANI
- İÇME VE KULLANMA SUYU KISA MESAFELİ KORUMA ALANI
- İÇME VE KULLANMA SUYU ORTA MESAFELİ KORUMA ALANI
- İÇME VE KULLANMA SUYU UZUN MESAFELİ KORUMA ALANI

SOSYAL ALTYAPI ALANLARI
- D KENTSEL VE BÖLGESEL SOSYAL ALTYAPI ALANI
- KENTSEL VE BÖLGESEL YEŞİL VE SPOR ALANI
- Ü ÜNİVERSİTE ALANI

AFET TEHLİKELİ ALANLAR
- AFETLER ACISINDAN RISKLI ALAN

SU-ATIKSU VE ATIK SİSTEMLERİ
- SU YOLU
- SU YÜZEYİ

ULAŞIM

KARAYOLLARI
- ERİŞME KONTROLLÜ KARAYOLU (OTOYOL)
- BİRİNCİ DERECE YOL
- İKİNCİ DERECE YOL
- TERMİNAL

DEMİRYOLLARI
- DEMİRYOLU
- HIZLI TREN HATTI

DENİZYOLLARI
- KIYI TESİSLERİ ALANI

ÖLÇEK: 1/100.000

N

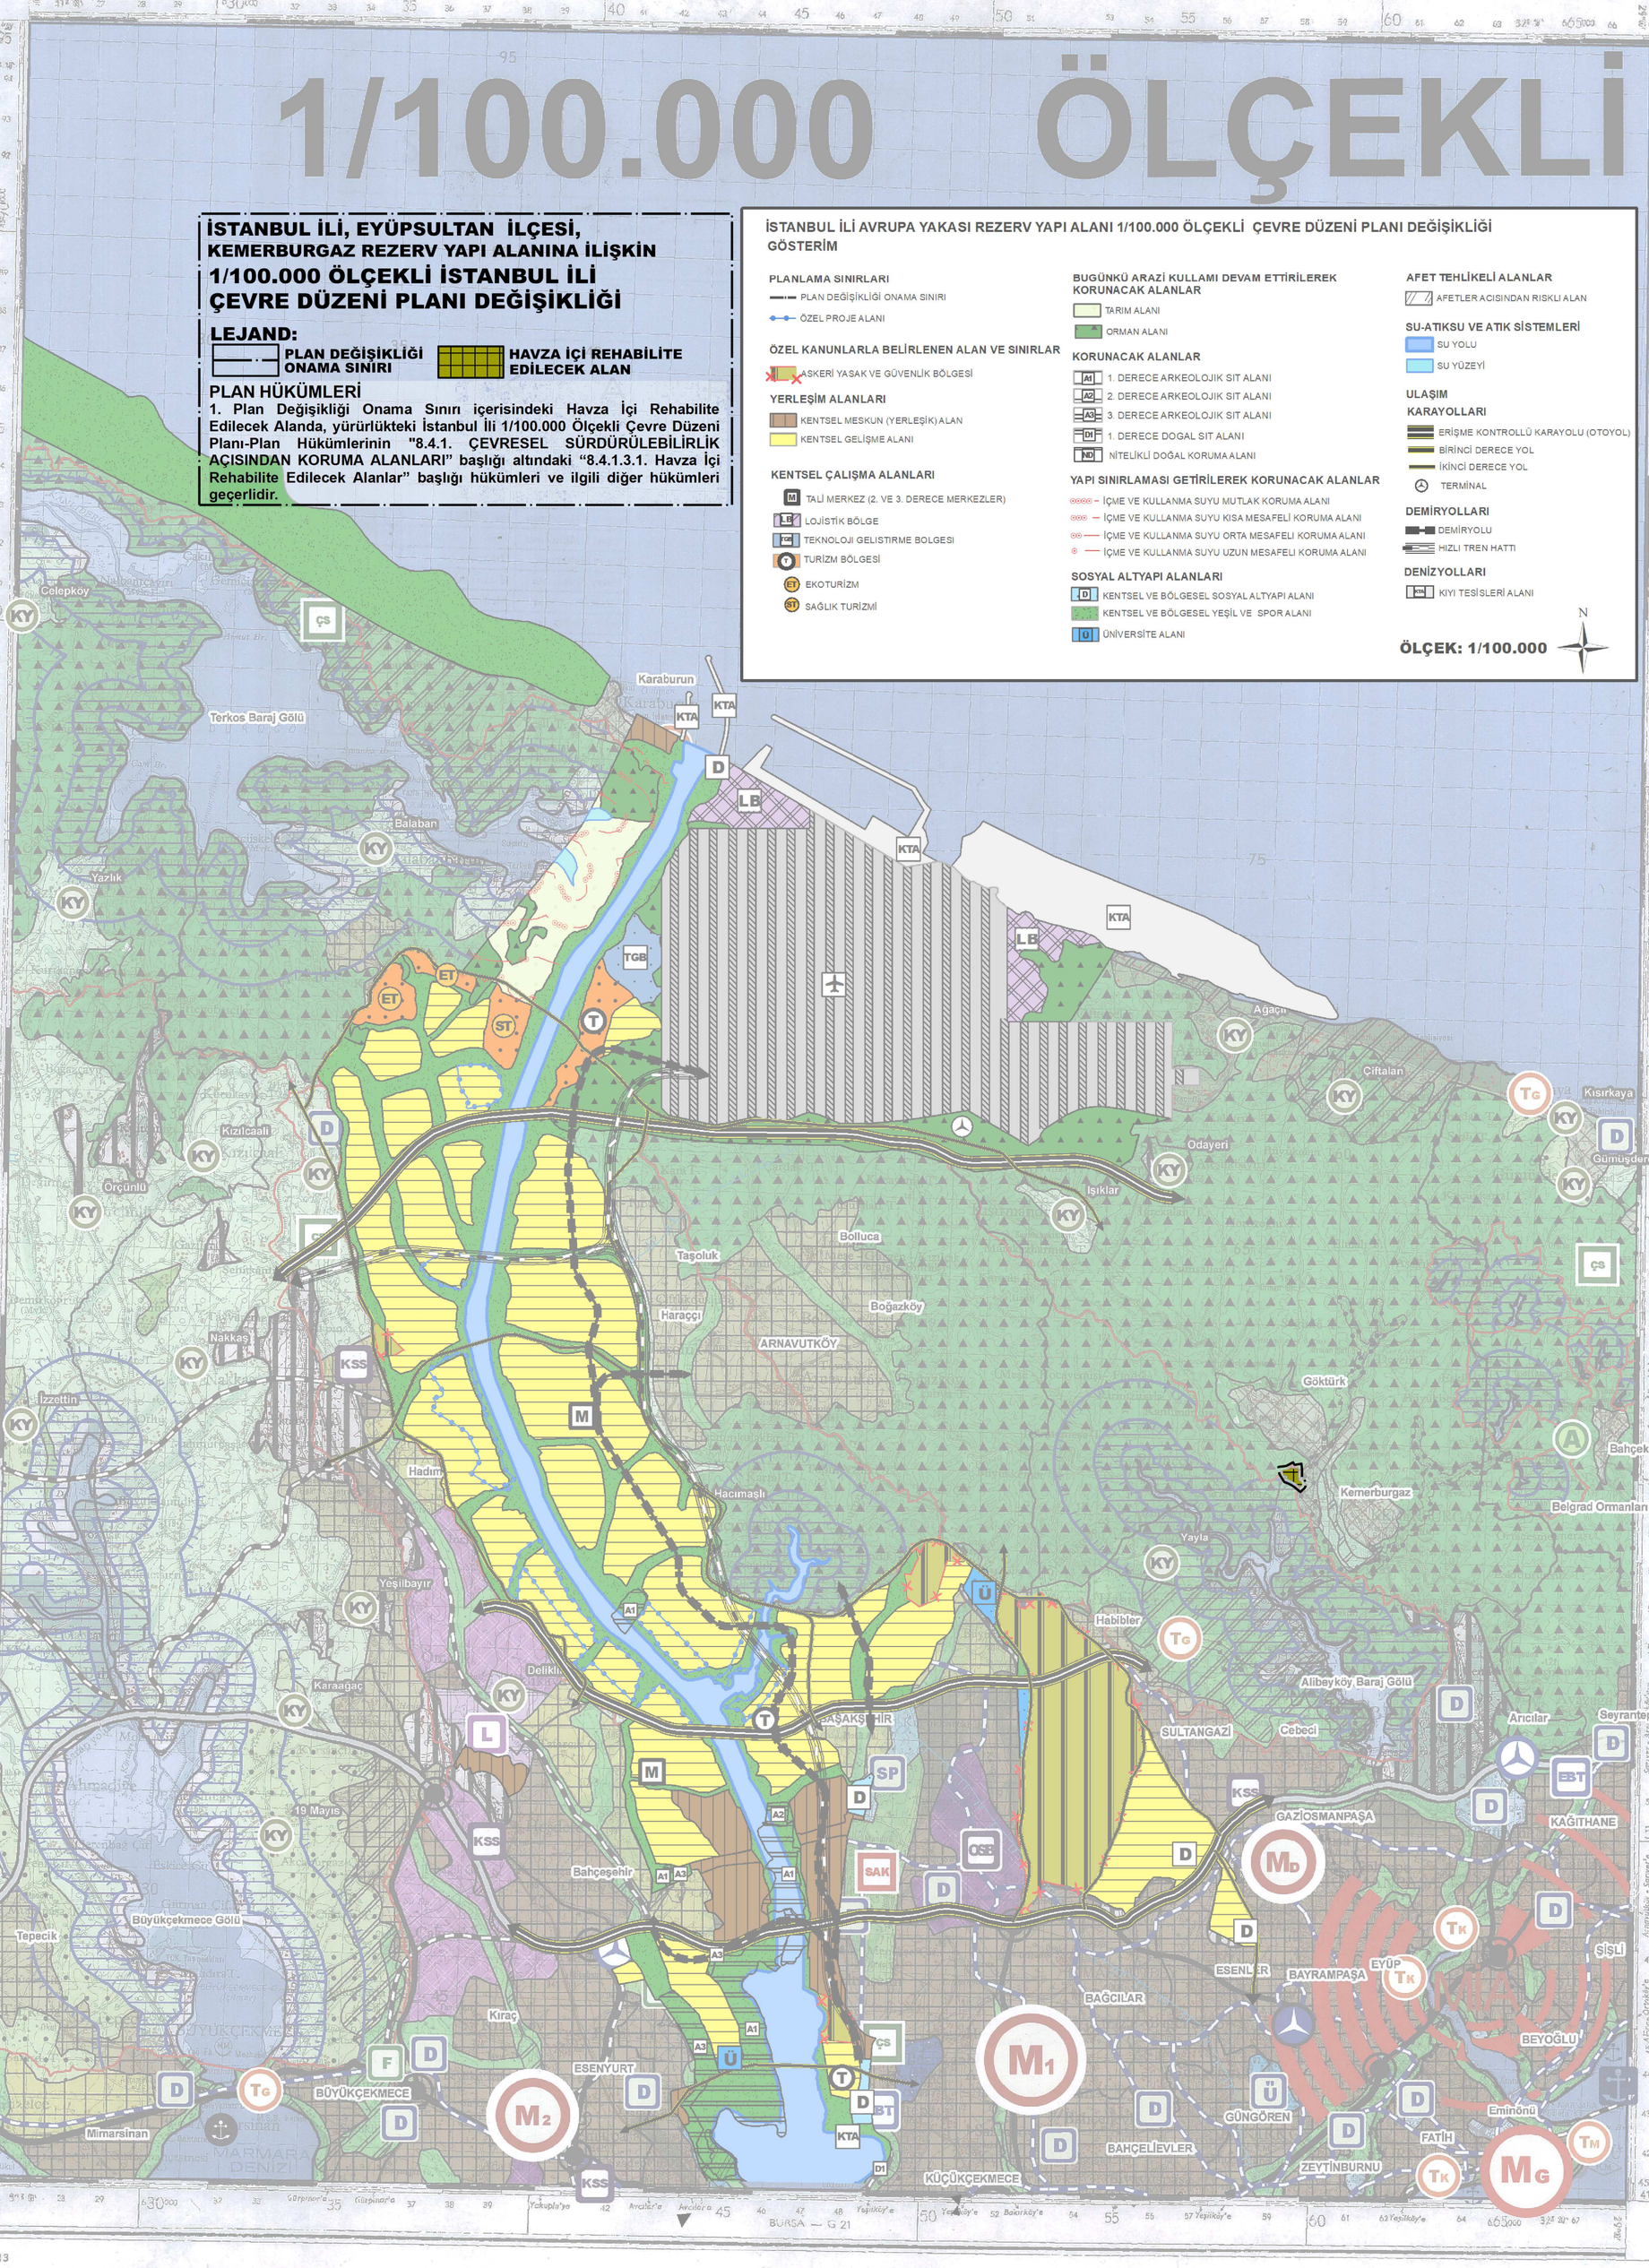

SERİ K 613

İŞARETLER — LEGEND

Devlet hududu (1-istasyon) — International boundary (1-station)
Tek hatlı demir yolu — Railroad single track
Çift hatlı demir yolu — Railroad double track
Yapımakta olan demiryolu — Railroad under construction
Tünel — Tunnel
Telgraf hattı — Telegraph line
Telefon hattı — Telephone line
Dikenli tel — Barbed wire
Ahşap köprü — Wooden bridge
Taş veya beton köprü — Concrete or stone bridge
Demir köprü — Iron or steel bridge
Dar ağaç köprü (payanda geçer) — Narrow wooden bridge (pedestrian)
Dar ağaç köprü (atlar geçer) — Narrow wooden bridge (pedestrian)
Kuru hendek — Dry ditch
Kuru çit — Fence (dry hedge)
Cami, Kilise — Mosque; Church
Mezarlık — Cemetery
Abide, Heykel — Monument; Statue
Su değirmeni — Water mill
Yel değirmeni — Windmill
Gatırzan — Sawmill (water powered)
Motorlu değirmen — Motor powered mill
Elektrikle işleyen değirmen — Electric powered mill
Ağıl — Livestock enclosure
İşleyen madeni — Mine
İşlemeyen madeni — Mine abandoned
Tarihi büyük savaş yeri — Historic battlefield
Gümrük makalı — Custom house
Transformatör — Transformer station
Mağara ağzı — Cave (entrance)
Kable mahalli — Cable terminal
Nivelman noktaları — Trig. points
Rakım noktası — Spot elevation
Taşlık — Stony ground
Kayalık — Rocky ground
Arızalı şekilde kayalar — Rock outcrop
Müheyyaller — Contours
Dere yatağı; 1-2 metre toprak yarı — Embankment; 1 to 2 meters high
Dere yatağı; 2-5 metre toprak yarı — Embankment; 2 to 5 meters high
Hüyük — Hills or mounds
Çukur, Kokurdan — Pits and depressions
Toprak dik yarlar — Cliffs
Kumluk — Sand
Su yolu köprüsü, Ark — Aqueduct; Irrigation ditch
Suru hendek — Ditch
Kuru dere — Intermittent stream
Murakkat göl — Intermittent lake
Sulu kuyu, Susuz kuyu — Well; Dry well
Sulu çeşme, Susuz çeşme — Fountain; Dry fountain
Sondaj kuyu — Screw well
Artezyen kuyusu — Artesian well
Tulumbalı kuyu — Pump well
Bostan dolabı — Irrigation water wheel
Kaynak (Pınar) Sarnıç — Spring; Cistern
Çeltik (pirinç tarlası) — Rice field
Sazlıklık — Marsh or swamp
Yaprağını dökenler ağaçlar — Deciduous trees
İbreli ağaçlar — Coniferous trees
Büyük münferit ağaçlar — Big isolated trees
Sazlık — Rushes
Kamışlık — Reeds
Zeytinlik — Olive grove
Meyve bahçesi — Orchard
Bağlık — Vineyard
Sebze bahçesi (bostan) — Truck garden
Çayırlık — Meadow
Fidanlık — Nursery
Fıstıklık — Pistachio grove
Ormanlık — Woodland
Çalılık — Brushwood
Deniz feneri — Lighthouse
Kara Land / Deniz Sea
Sivil hava alanı — Civilian airfield
Askeri hava alanı — Military airfield
Sivil-askeri müşterek hava alanı — Joint civilian and military airfield

İDARE TAKSİMATI — ADMINISTRATIVE DIVISIONS
Vilâyet merkezi — Province center
Kaza merkezi — District center
Nahiye merkezi — Sub-district center

YOLLAR — ROADS

ŞOSELER — HIGHWAYS
Sert sathlı şoseler (her mevsimde geçişe müsaid) — Hard surface highways (All weather)
Şüpheli şose — Local highway
İki ve daha fazla şeritli — Two or more lanes wide
İki şeritli (dar) — Less than two lanes wide
Tek şeritli — One lane wide
Serpme sathlı şoseler (her mevsimde geçişe müsaid) — Loose surface highways (All weather)
İki ve daha fazla şeritli — Two or more lanes wide
İki şeritli (dar) — Less than two lanes wide
Tek şeritli — One lane wide

HAM YOLLAR (Toprak iz yolar) — UNIMPROVED ROADS (Dirt tracks)
Daima arabalı yolu (her mevsimde geçişe müsaid) — Cart road all weather (Track all weather)
Yaz arabalı yolu (kuru havada geçişe müsaid) — Cart road dry weather (Track dry weather)
Makkâre yolu — Pack trail
Yaya yolu (patika) — Footpath or trail
Yapılmakta olan şose — Road under construction
Kaldırımlı yol — Old cobblestone road
Yol numarası — Route marker

YAZI KISALTMALARI VE LÜGATÇE — ABBREVIATIONS AND GLOSSARY

Ad. — Ada-sı — Island
Ağ. — Ağıl — livestock enclosure
Akyat. Tnk. — Akaryakıt tankı — oil tank
Amb. — Amber — storehouse
Ayz. — Ayazma — climatism spring
Bak. — Bakır — copper
Bek. — Bekçi kulübesi — guard house
Bğ. — Boğaz — strait, gorge
Bz. — Bozun — saline
Br. — Burun — cape
Çy. — Çay — stream
Çç. Sl. — Çelik silo (Hububat için) — steel silo (for grain)
Çş. — Çeşme — fountain
Çft. — Çiftlik — farm
Dy. — Dalyan — fishing area
Dğ. — Değirmen — mill
Demir — iron
D. — Dere — brook
Du. — Durak (D. D. V. de) — stop (railroad)
Elk. — Elektrik — electric
Fb. — Fabrika — factory
Geçilmez — impassable
Gl. — Göl — lake
Hb. — Harabe (Tarihi) — ruins (historic)
Hr. — Harap — ruined
Hü. — Hüyük — mound
İçilmez — undrinkable
İsk. — İskele — landing place, pier
İst. — İstasyon — station
Kay. — Kaynak — spring
Kömür — coal
Kp. — Köprü — bridge
Kf. — Körfez — bay, gulf
Kö. — Köy-ü — village
Krom — chrome
Ku. — Kuyu — well
Lm. — Liman — harbor
Md. — Maden — mine
Md. Su. — Maden suyu — mineral water
Mğ. — Mağara — cave
Meh. — Mahalle — hamlet
Mvk. — Mevki — location
Mz. — Mezarlık — cemetery
M. G. — Murakkat göl — intermittent lake
N. — Mehr — river
Oc. — Ocağı (Kireç, Kömürü) — kiln (limestone, tilary)
Petrol borusu — oil pipeline
Pn. — Pınar — spring
PTT — Posta, Telgraf, Telefon — post, telegraph, telephone
Seyrü sefere müsaid — navigable
Sc. Su — Sıcak su — hot spring
Sr. — Sırt, Sırtı — ridge
Sy Dp. — Su deposu — water reservoir
Sy Bc. — Sy yolu bacası — water conduit, outlet
T. — Tepe — Hill
Tüzlü — salt
Üzerinden elverişmeyen — impassable to man or horses
Y. — Yayla — summer camp, plateau

GRID BÖLGE İŞARETİ GRID ZONE DESIGNATION	BU PAFTADA BİR YERİ 100 METRE TAHRİBİYETİLE BULDURMAK İÇİN		TO GIVE A STANDARD REFERENCE ON THIS SHEET TO NEAREST 100 METRES
35 T	MİSAL OLARAK ALINAN NOKTA:		SAMPLE POINT:
100000 M. LİK KARE TANIMA İŞARETİ 100000 M. SQUARE IDENTIFICATION — PF	1. Noktanın bulunduğu 100000 metrelik kareyi belirten harfler okunur :	PF	1. Read letters identifying 100,000 meter square in which the point lies :
	2. Noktanın SOLUNDAKİ ilk ŞAKULI grid hattı bulunur ve bu hattın alt paftasın üst ve alt kenarındaki rakamlardan BÜYÜK yazılı olanı veya hattın üzerindeki rakam okunur: Bu grid hattından noktaya kadar olan mesafe grid aralığının ondan dokuzdan tahmin edilir :	50 6	2. Locate first VERTICAL grid line to LEFT of point and read LARGE figures labeling the line either in the top or bottom margin, or on the line itself : Estimate tenths from grid line to point :
	3. Noktanın AŞAĞISINDAKİ ilk UFKİ grid hattı bulunur ve bu hatta alt paftanın sağ ve sol kenarındaki rakamlardan BÜYÜK yazılı olanı veya hattın üzerindeki rakam okunur : Bu grid hattından noktaya kadar olan mesafe grid aralığının ondan dokuzdan tahmin edilir :	53 7	3. Locate first HORIZONTAL grid line BELOW point and read LARGE figures labeling the line either in the left or right margin, or on the line itself : Estimate tenths from grid line to point :
MİSAL NOKTASININ BİLDİRME ŞEKLİ :		PF5350567	SAMPLE REFERENCE :
Eğer bildirme, her hangi bir istikamette 18° dan uzaksa ise, Grid Bölge İşareti de konur :		35TPF5350567	If reporting beyond 19° in any direction, prefix Grid Zone Designation, as :

Misal : 45 45 000

Ölçek 1 : 100 000

Kilometre — Karamili (Statute mile) — Denizmili (Nautical mile) — Yarda

MÜNHANİLER 50 METREDE BİR GEÇİRİLMİŞTİR

TRANSVERS MERKATOR (GAUSS - KRUGER) PROJEKSİYONU

UFKİ KOORDİNATLAR AVRUPA MEBDENE GÖREDİR

RAKIMLAR VASATİ DENİZ SEVİYESİNE GÖREDİR

SİYAH RAKAMLI HATLAR ENTERNASYONAL SFEROİD VE 35. DİLİME AİT 1000 METRELİK ÜNİVERSAL TRANSVERS-MERKATOR GRİDİNİ GÖSTERİR
BLACK NUMBERED LINES INDICATE THE 1000 METER UNIVERSAL TRANSVERSE MERCATOR GRID, ZONE 35, INTERNATIONAL SPHEROID

GRİD RAKAMLARININ SON ÜÇ HANESİ YAZILMAMIŞTIR

İSTANBUL — F 21

1 - 1973

KENAR PAFTALARI İNDEKSİ

KIRKLARELİ — İSTANBUL — KARADENİZ — MARMARA DENİZİ — BANDIRMA — BURSA

HARİTA GENEL MÜDÜRLÜĞÜ

Aerofotogrametri usûlü ile kıymetlendirilen 1 : 25.000 ölçekli paftalara dayalı ve grafikte gösterilen yularda basımı yapılan 1 : 50.000 ölçekli paftalardan istifade edilmiştir.

BASKI 2 - TUHUM - 1974

Devletin emniyeti ile ilgili bir Millî Savunma sırrı olan bu haritanın alınan maksat dışında kullanılması, satılması veya kopyasının herhangi bir tarzda yetkisi olmayan kimselere verilmesi veya muhteviyatının açıklanması, As. Ceza Ka. 121 ve Türk Ceza Ka. 132, 133 nci maddelerine göre ağır cezayı mucibdir.

GİZLİ
SECRET

GK MK

1° 00' (1g 11m) veya 19 milyem — 2° 45' (3g 06m) veya 49 milyem — Paftanın batı kenar arkası için

1° 10' (1g 45m) veya 23 milyem — 2° 54' (3g 22m) veya 52 milyem — Paftanın doğu kenar arkası için

1970 YILI İÇİN TAKRİBİ VE ORTALAMA İNHİRAF

Ortalama yıllık değişim miktarı 0' 7 artı

Magnetik kuzey hattını bulmak için, haritanın kuzey kenarında bulunan derece taksimatı inhiraf müşiri üzerinde, GRID KUZEYİ GK ile MAGNETİK KUZEY MK arasındaki açı kıymetini gösteren taksimatı, haritanın güney kitabe hattı üzerindeki sabit «P» noktasıyla birleştiriniz.

İSTANBUL - F 21
TÜRKİYE