TÜRKİYE 1:100 000

TT.15.06.2009

1/429

İSTANBUL — F 21

BASKI 2 - TUHUM - 1974

F 21
SERİ K 613

1/100.000 ÖLÇEKLİ

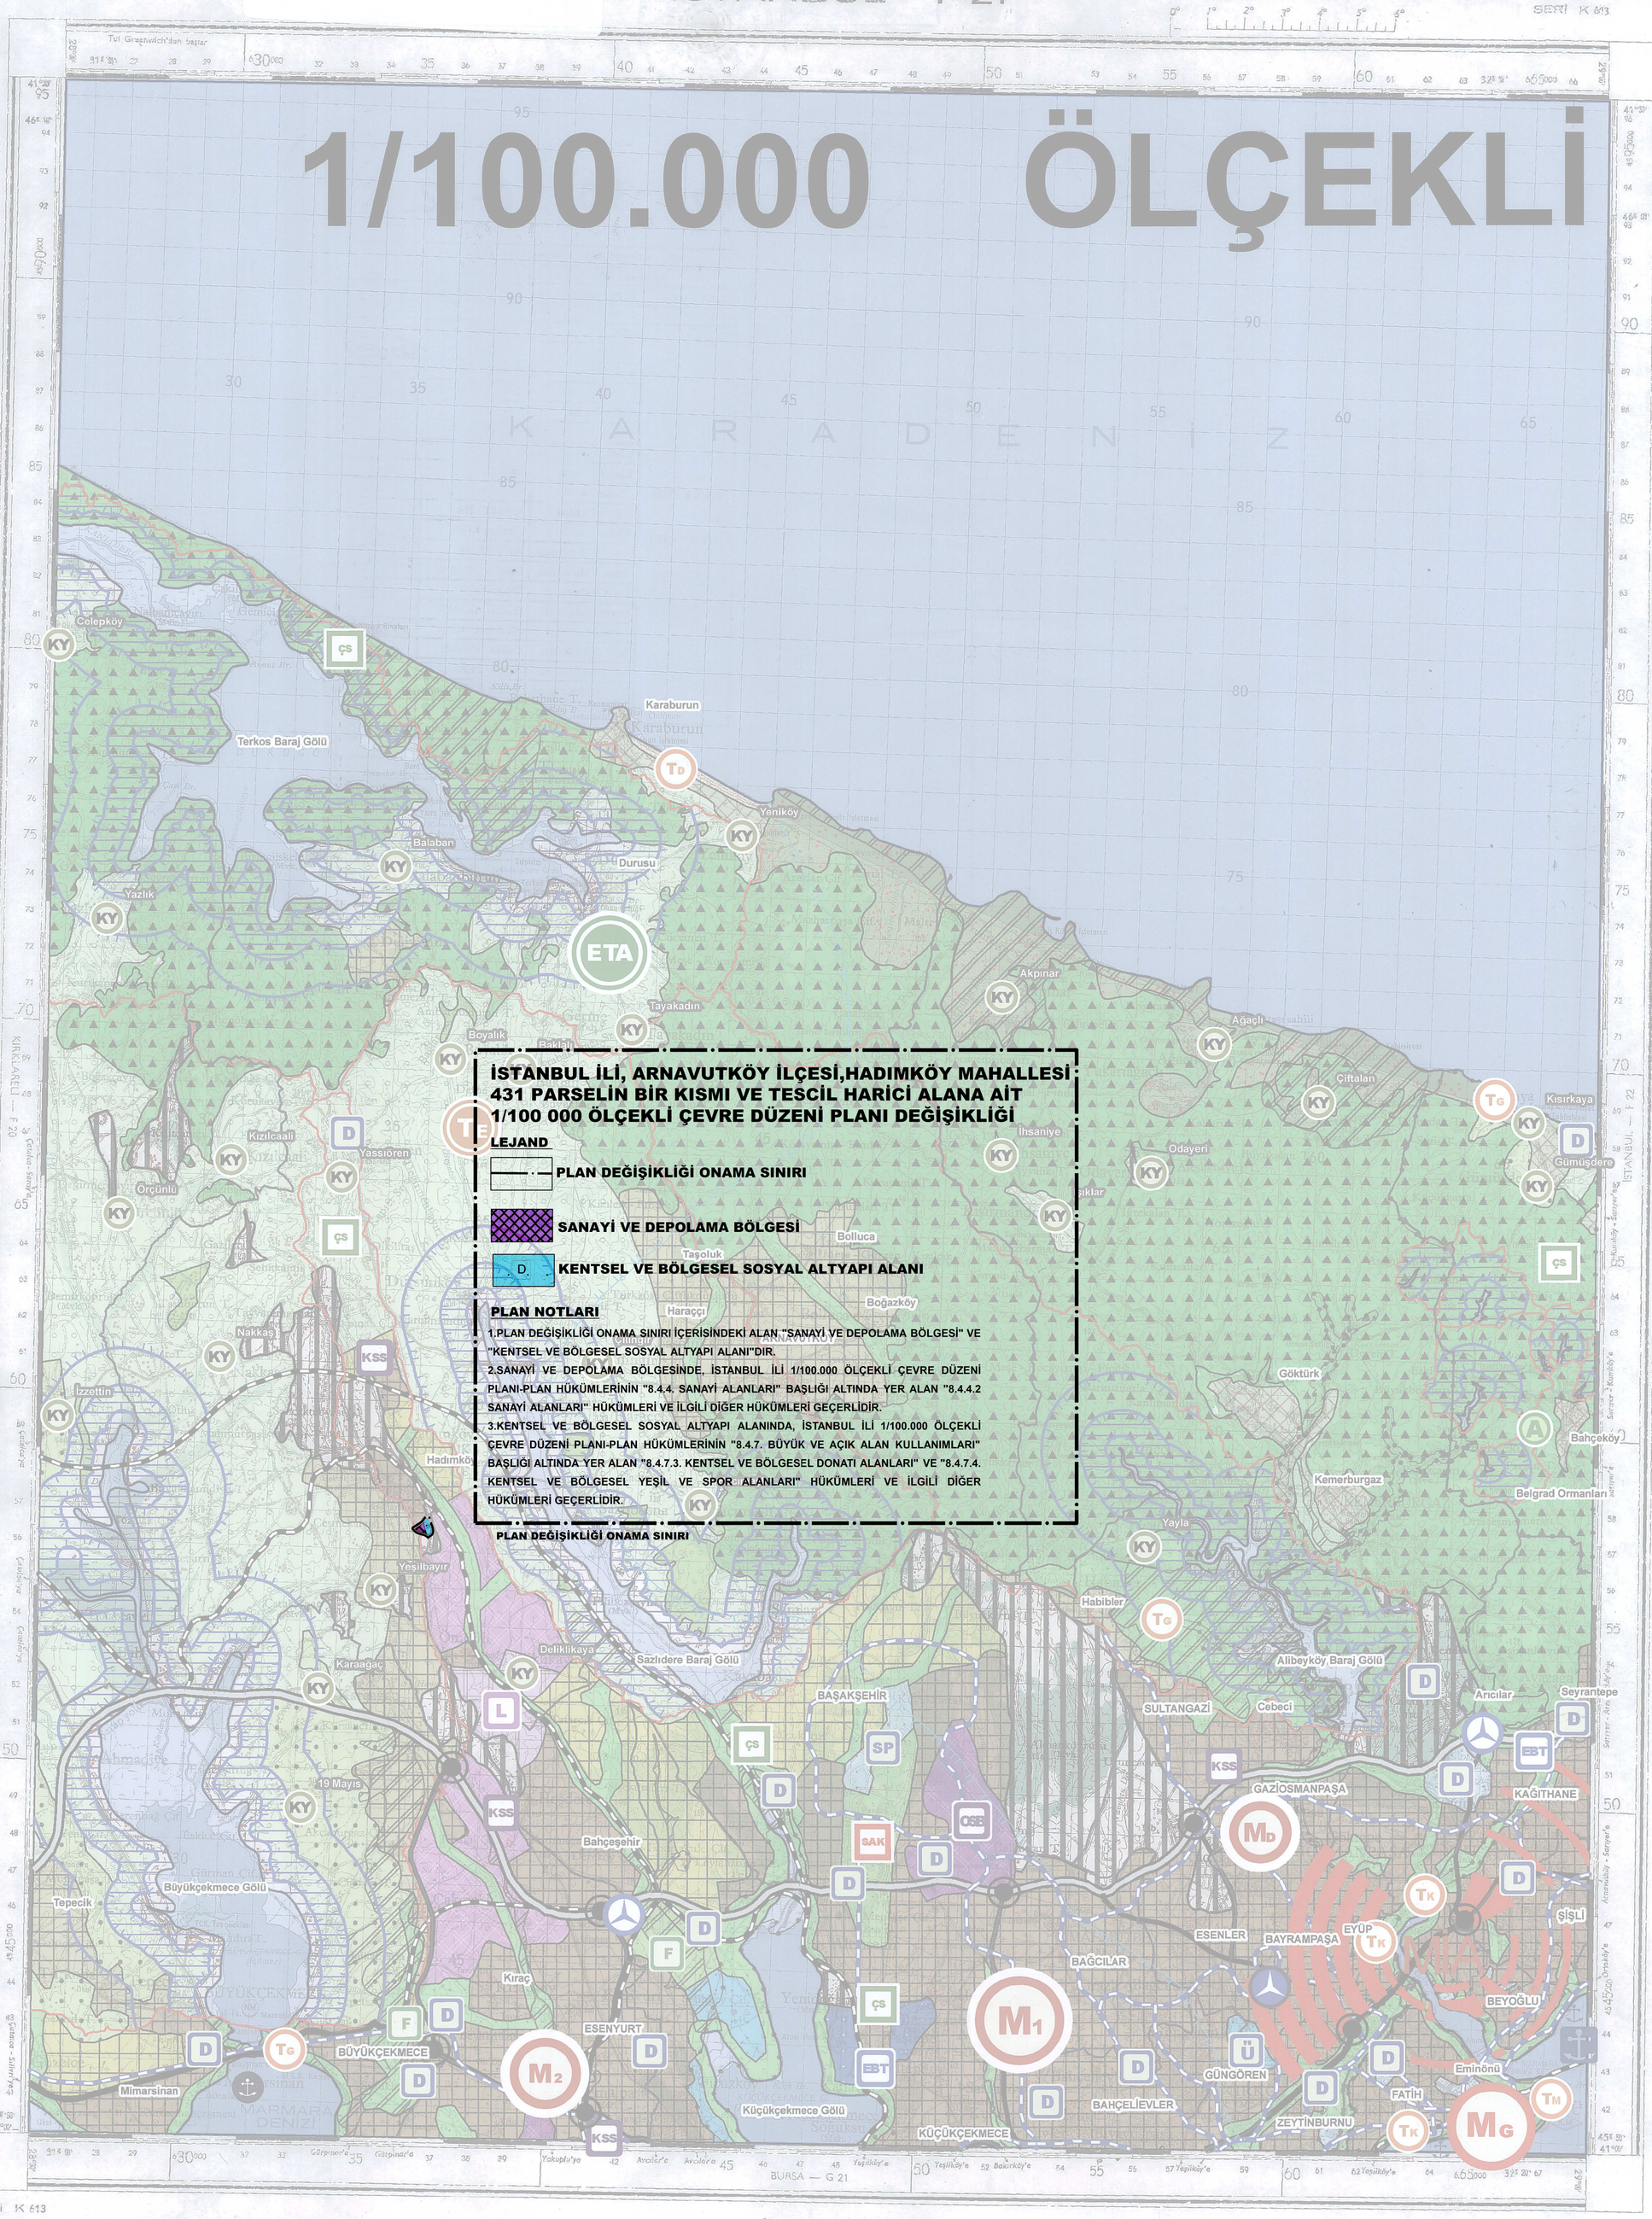

İSTANBUL İLİ, ARNAVUTKÖY İLÇESİ,HADIMKÖY MAHALLESİ 431 PARSELİN BİR KISMI VE TESCİL HARİCİ ALANA AİT 1/100 000 ÖLÇEKLİ ÇEVRE DÜZENİ PLANI DEĞİŞİKLİĞİ

LEJAND

- PLAN DEĞİŞİKLİĞİ ONAMA SINIRI
- SANAYİ VE DEPOLAMA BÖLGESİ
- D. KENTSEL VE BÖLGESEL SOSYAL ALTYAPI ALANI

PLAN NOTLARI

1.PLAN DEĞİŞİKLİĞİ ONAMA SINIRI İÇERİSİNDEKİ ALAN "SANAYİ VE DEPOLAMA BÖLGESİ" VE "KENTSEL VE BÖLGESEL SOSYAL ALTYAPI ALANI"DIR.

2.SANAYİ VE DEPOLAMA BÖLGESİNDE, İSTANBUL İLİ 1/100.000 ÖLÇEKLİ ÇEVRE DÜZENİ PLANI-PLAN HÜKÜMLERİNİN "8.4.4. SANAYİ ALANLARI" BAŞLIĞI ALTINDA YER ALAN "8.4.4.2 SANAYİ ALANLARI" HÜKÜMLERİ VE İLGİLİ DİĞER HÜKÜMLERİ GEÇERLİDİR.

3.KENTSEL VE BÖLGESEL SOSYAL ALTYAPI ALANINDA, İSTANBUL İLİ 1/100.000 ÖLÇEKLİ ÇEVRE DÜZENİ PLANI-PLAN HÜKÜMLERİNİN "8.4.7. BÜYÜK VE AÇIK ALAN KULLANIMLARI" BAŞLIĞI ALTINDA YER ALAN "8.4.7.3. KENTSEL VE BÖLGESEL DONATI ALANLARI" VE "8.4.7.4. KENTSEL VE BÖLGESEL YEŞİL VE SPOR ALANLARI" HÜKÜMLERİ VE İLGİLİ DİĞER HÜKÜMLERİ GEÇERLİDİR.

PLAN DEĞİŞİKLİĞİ ONAMA SINIRI

İŞARETLER — LEGEND

Devlet hududu (İl-istasyon) — International boundary (I-station)
Tek hatlı demir yolu — Railroad single track
Çift hatlı demir yolu — Railroad double track
Yapılmakta olan demir yolu — Railroad under construction
Tünel — Tunnel
Telgraf hattı — Telegraph line
Telefon hattı — Telephone line
Dikenli tel — Barbed wire
Ahşap köprü — Wooden bridge
Taş veya beton köprü — Concrete or stone bridge
Demir köprü — Iron or steel bridge
Dar ahşap köprü (piyade geçer) — Narrow wooden bridge (pedestrian)
Dar ahşap köprü (atlı geçer) — Narrow wooden bridge (equestrian)
Kuru hendek — Dry ditch
Kuru çit — Fence (dry hedge)
Cami, Kilise — Mosque; Church
Mezarlık — Cemetery
Abide, Heykel — Monument; Statue
Su değirmeni — Water mill
Yel değirmeni — Windmill
Bahçen — Sawmill (water powered)
Motorla değirmen — Motor powered mill
Elektrikle işleyen değirmen — Electric powered mill
Ağıl — Livestock enclosure
İşleyen maden — Mine
İşlemeyen maden — Mine abandoned
Tarihi büyük savaş yeri — Historic battlefield
Gümrük mahalli — Custom house
Transformatör — Transformer station
Mağara ağzı — Cave (entrance)
Kablo mahalli — Cable terminal
Triangi noktaları — Trig. points
Rakım noktası — Spot elevation
Taşlık — Stony ground
Kayalık — Rocky ground
Arazi şeklinde kayalar — Rock outcrop
Münhaniller — Contours
Dere yatağı; — Embankment
1-2 metre toprak yarı — 1 to 2 meters high
Dere yatağı; — Embankment
2-5 metre toprak yarı — 2 to 5 meters high
Höyük — Hills or mounds
Çukur, Kokurdan — Pits and depressions
Toprak dik yarlar — Cliffs
Kumluk — Sand
Su yolu köprüsü, Ark — Aqueduct; irrigation ditch
Sulu hendek — Ditch
Kuru dere — Intermittent stream
Muvakkat göl — Intermittent lake
Sulu kuyu, Susuz kuyu — Well; Dry well
Sulu çeşme, Susuz çeşme — Fountain; Dry fountain
Gerçeli kuyu — Sweep well
Arteziyen kuyusu — Artesian well
Tulumbalı kuyu — Pump well
Boran dolabı — Irrigation water wheel
Kaynak (Pınar) Sarnıç — Spring < Cistern
Çeltik (pirinç tarlası) — Rice field
Bataklık — Marsh or swamp
Yaprak ağaçlar — Deciduous trees
İbreli ağaçlar — Coniferous trees
Büyük müferret ağaçlar — Big isolated trees
Sazlık — Ruches
Kamışlık — Reeds
Zeytinlik — Olive grove
Meyve bahçesi — Orchard
Bağlık — Vineyard
Sebze bahçesi (bostan) — Truck garden
Çayırlık — Meadow
Fidanlık — Nursery
Fıstıklık — Pistachio grove
Ormen — Woodland
Çalılık — Brushwood
Deniz feneri — Lighthouse
Kara Land / Deniz Sea
Sivil hava alanı — Civilian airfield
Askeri hava alanı — Military airfield
Sivil - askeri müşterek hava alanı — Joint civilian and military airfield

İDARE TAKSİMATI — ADMINISTRATIVE DIVISIONS
Vilâyet merkezi — Province center
Kaza merkezi — District center
Nahiye merkezi — Sub-district center

YOLLAR — ROADS

ŞOSELER — HIGHWAYS
Sert asfalta şoseler (Her mevsimde geçişe müsait) — Hard surface highways (All weather)
Süper şose — Dual highway
İki ve daha fazla şeritli — Two or more lanes wide
İki şeritli (dar) — Less than two lanes wide
Tek şeritli — One lane wide
Gevşek asfalta şoseler (Her mevsimde geçişe müsait) — Loose surface highways (All weather)
İki ve daha fazla şeritli — Two or more lanes wide
İki şeritli (dar) — Less than two lanes wide
Tek şeritli — One lane wide

HAM YOLLAR (Toprak iz yolar) — UNIMPROVED ROADS (Dirt tracks)
Dalmı arabalı yolu (Her mevsimde geçişe müsait) — Cart road all weather (Track all weather)
Yaz arabalı yolu (Kuru havada geçişe müsait) — Cart road dry weather (Track dry weather)
Malkkaro yolu — Pack trail
Yaya yolu (patika) — Footpath or trail
Yapılmakta olan şose — Road under construction
Kaldırımlı yol — Old cobblestone road
Yol numarası — Route marker

YAZI KISALTMALARI VE LÜGATÇE — ABBREVIATIONS AND GLOSSARY

Ad. ... Ada-sı ... island
Ah. ... Ahır ... livestock enclosure
Akça. Tnk. ... Akçaşehir tanki ... oil tank
Amb. ... Amber ... stonehouse
Ayz. ... Ayazma ... christian spring
Bak. ... Bakır ... copper
Bek. ... Bekçi kulübesi ... guard house
Böğ. ... Boğaz ... strait, gorge
Bo. ... Boğun ... saddle
Br. ... Burun ... cape
Ç. ... Çay ... stream
Ç. Sl. ... Çelik silo (Hububat için) ... steel silo (for grain)
Çş. ... Çeşme ... fountain
Çft. ... Çiftlik ... farm
Dıy. ... Dalyan ... fishing area
Dğ. ... Değirmen ... mill
Dm. ... Demir ... iron
D. ... Dere ... brook
Dz. ... Dırak (D. D. Y. de) ... step (railroad)
Elk. ... Elektrik ... electric
Fb. ... Fabrika ... factory
Geçilmez ... impassable
Gl. ... Göl ... lake
Hb. ... Harabe (Tarihî) ... ruins (historic)
Hr. ... Harap ... ruined
Hö. ... Höyük ... mound
İçilmez ... undrinkable
Isk. ... Iskele ... landing place, pier
Ist. ... Istasyon ... station
Kay. ... Kaynak ... spring
Kömür ... coal
Kp. ... Köprü ... bridge
Kfz. ... Körfez ... bay, gulf
Kö. ... Köy-ü ... village
Krom ... chrome
Ku. ... Kuyu ... well
Lm. ... Liman ... harbor
Md. ... Maden ... mine
Md. Su. ... Maden suyu ... mineral water
Mğ. ... Mağara ... cave
Meh. ... Mahalle ... hamlet
Mvk. ... Mevki ... location
Mzl. ... Mezarlık ... cemetery
M. G. ... Muvakkat göl ... intermittent lake
N. ... Nehr ... river
Oc. ... Ocağı (Kireç, Kiremit) ... kiln (limestone, tiles)
Petrol borusu ... oil pipeline
Pn. ... Pınar ... spring
PTT ... Posta, Telgraf, Telefon ... post, telegraph, telephone
Seyrü sefere müsait ... navigable
Sc. Su ... Sıcak su ... hot spring
Sr. ... Sırt, Sırtı ... ridge
Sü Dp. ... Su deporu ... water reservoir
Sü Bc. ... Su yolu bacası ... water conduit outlet
T. ... Tepe ... hill
Tüzlü ... salt
Üzerinden atlanamayan .. impassable to man or horse
Y. ... Yayla ... summer camp, plateau

GRID BÖLGE İŞARETİ GRID ZONE DESIGNATION 35 T	BU PAFTADA BİR YERİ 100 METRE TAKRİBİYLE BİLDİRMEK İÇİN		TO GIVE A STANDARD REFERENCE ON THIS SHEET TO NEAREST 100 METERS
100,000 M. LİK KARE TANIMA İŞARETİ 100,000 M. SQUARE IDENTIFICATION — PF	MİSAL OLARAK ALINAN NOKTA: ▲741	PF 50 E 69	SAMPLE POINT: ▲741
	1. Noktanın bulunduğu 100,000 metrelik kareyi belirten harfler okunur :		1. Read letters identifying 100,000 meter square in which the point lies :
	2. Noktanın SOLUNDAKİ ilk ŞAKULI grid hattı bulunur ve bu hattın alt, paftanın üst ve alt kenarındaki rakamlardan BÜYÜK yazılı olan veya hattın üzerindeki rakam okunur: Bu grid hattından noktaya kadar ölçü mesafe grid aralığının ondaki onsinden tahmin edilir :		2. Locate first VERTICAL grid line to LEFT of point and read LARGE figures labeling the line either in the top or bottom margin, or on the line itself : Estimate tenths from grid line to point :
	3. Noktanın AŞAĞISINDAKİ ilk UTKI grid hattı bulunur ve bu hattın alt, paftanın sağ ve sol kenarındaki rakamlardan BÜYÜK yazılı olanı veya hattın üzerindeki rakam okunur : Bu grid hattından noktaya kadar olan mesafe grid aralığının ondaki onsinden tahmin edilir :		3. Locate first HORIZONTAL grid line BELOW point and read LARGE figures labeling the line either in the left or right margin, or on the line itself : Estimate tenths from grid line to point :
Grid rakamlarının KÜÇÜK yazılı olanlar KULLANILMAZ ; bunlar tam koordinat değerlerini bulmak içindir. Grid rakamlarının yanına BÜYÜK yazılı olanlar konmalı : Misal 45000	MİSAL NOKTASININ BİLDİRME ŞEKLİ : PF3259987		SAMPLE REFERENCE:
	Eğer bildirme her hangi bir tatbikatta 18° den uzakta ise, Grid Bölge İşareti da konur : 35TPF3259987		If reporting beyond 18° in any direction, prefix Grid Zone Designation, as :

SERİ K 613

Ölçek 1 : 100 000

Kilometre — Kilometre
Karamili (Statute mile) — (Statute mile) Karamili
Denizmili (Nautical mile) — (Nautical mile) Denizmili
Yarda — Yarda

MÜNHANİLER 50 METREDE BİR GEÇİRİLMİŞTİR

TRANSVERS MERKATOR (GAUSS - KRUGER) PROJEKSİYONU

UPKI KOORDİNATLAR AVRUPA MEDDENE GÖREDİR

RAKIMLAR VASATÎ DENİZ SEVİYESİNE GÖREDİR

SİYAH RAKAMLI HATLAR ENTERNASYONAL SFEROİD VE 35.DİLİME AİT 1000 METRELİK ÜNİVERSAL TRANSVERS-MERKATOR GRİDİNİ GÖSTERİR
BLACK NUMBERED LINES INDICATE THE 1000 METER UNIVERSAL TRANSVERSE MERCATOR GRID, ZONE 35, INTERNATIONAL SPHEROID

GRİD RAKAMLARININ SON ÜÇ HANESİ YAZILMAMIŞTIR

İSTANBUL — F 21

1 - 1973

KENAR PAFTALARI İNDEKSİ

KIRKLARELİ — İSTANBUL — BANDIRMA — BURSA

HARİTA GENEL MÜDÜRLÜĞÜ

Aerofotogrametri usulü ile kıymetlendirilen 1 : 25.000 ölçekli paftalara dayalı ve grafikte gösterilen yıllarda basımı yapılan 1 : 50.000 ölçekli paftalardan tahviller hazırlanmıştır.

BASKI 2 - TUHUM - 1974

Devletin emniyeti ile ilgili bir Millî Savunma sırrı olan bu haritanın alınan maksat dışında kullanılması, aslının veya kopyasının herhangi bir tarzda yetkisi olmayan kimselere verilmesi veya muhteviyatının açıklanması, As. Ceza Ka. 121 ve Türk Ceza Ka 132 , 133 ncü maddelerine göre ağır cezayı mucibdir.

GİZLİ
SECRET

GK MK — 1° 00' (1g 11c) veya 18 milyem — 2° 45' (3g 06c) veya 49 milyem — Paftanın batı kenar ortası için

GK MK — 1° 10' (1g 45c) veya 23 milyem — 2° 54' (3g 22c) veya 52 milyem — Paftanın doğu kenar ortası için

1970 YILI İÇİN TAKRİBİ VE ORTALAMA İNHİRAF

Ortalama yıllık değişim miktarı 0' 7 artı

Magnetik kuzey hattını bulmak için, haritanın kuzey kenarında bulunan derece taksimatlı inhiraf müşiri üzerinde, GRİD KUZEYİ GK ile MAGNETİK KUZEY MK arasındaki açı kıymetini gösteren taksimatı, haritanın güney kitabe hattı üzerindeki sabit «P» noktasıyla birleştiriniz.

İSTANBUL - F 21
TÜRKİYE