TÜRKİYE 1:100 000

GİZLİ
SECRET

İSTANBUL — F 22

BASKI 2 - THGM - 1981

F 22
SERİ K 613

TT.15.06.2009

1/429

İSTANBUL ÇEVRE

LEJANT

SINIRLAR

İDARİ SINIRLAR

- İL SINIRI
- İLÇE SINIRI
- ÇEVRE DÜZENİ PLANI PLAN ONAMA SINIRI
- BOĞAZİÇİ GERİGÖRÜNÜM VE ETKİLENME SINIRI

HAVZA SINIRLARI

- SU TOPLAMA HAVZASI SINIRI
- MUTLAK KORUMA KUŞAĞI
- KISA MESAFELİ KORUMA KUŞAĞI
- ORTA MESAFELİ KORUMA KUŞAĞI
- YERALTI SUYU REZERVUAR ALAN SINIRI

ÇEVRESEL SÜRDÜRÜLEBİLİRLİK AÇISINDAN KORUMA ALANLARI

ORMAN ALANLARI

- ORMAN ALANI
- AĞAÇLANDIRILARAK ORMANLA EKOLOJİK OLARAK BÜTÜNLEŞTİRİLECEK ALAN
- TP — TABİAT PARKI
- A — ARBORETUM

TARIM ve MERA ALANLARI

- TARIMSAL NİTELİĞİ KORUNACAK ALAN
- ETA — EKOLOJİK TARIM ALANI
- MERA ALANI
- DOĞAL VE KIRSAL KARAKTERİ KORUNACAK ALAN

YAPI YASAĞI ya da SINIRLAMA GETİRİLEN DİĞER ALANLAR

- HAVZA İÇİ YAPI YASAKLI ALAN
- HAVZA İÇİ REHABİLİTE EDİLECEK ALAN
- JEOLOJİK AÇIDAN YERLEŞİME SAKINCALI ALAN
- SİT VE KORUMA ALANI
- BOĞAZİÇİ ALANI
- KIYI REHABİLİTE ALANI

- ÇS — ÇEVRESEL SÜRDÜRÜLEEBİLİRLİK AÇISINDAN KRİTİK ÖNEME SAHİP ALAN
- SAK — DOĞAL AFETLER AÇISINDAN RİSKLİ ALAN

DOĞAL KARAKTERİ KORUNACAK ALANLAR

- DENİZ, GÖL VE GÖLET
- PLAJ VE KUMSAL

KENTSEL ve KIRSAL YERLEŞİM ALANLARI

- MESKUN ALAN
- GELİŞME ALANI
- GELİŞİMİ VE YOĞUNLUGU DENETİM ALTINDA TUTULACAK ALAN
- KY — KIRSAL YERLEŞİM ALANI

TİCARET VE HİZMET MERKEZLERİ

- MERKEZİ İŞ ALANI VE BÜTÜNLEŞME BÖLGESİ
- MG — GELENEKSEL MERKEZ
- MTK — TİCARET, TURİZM, KÜLTÜR VE KONUT ALANI
- M1 — BİRİNCİ DERECE MERKEZ
- M2 — İKİNCİ DERECE MERKEZ
- MD — ALT MERKEZ

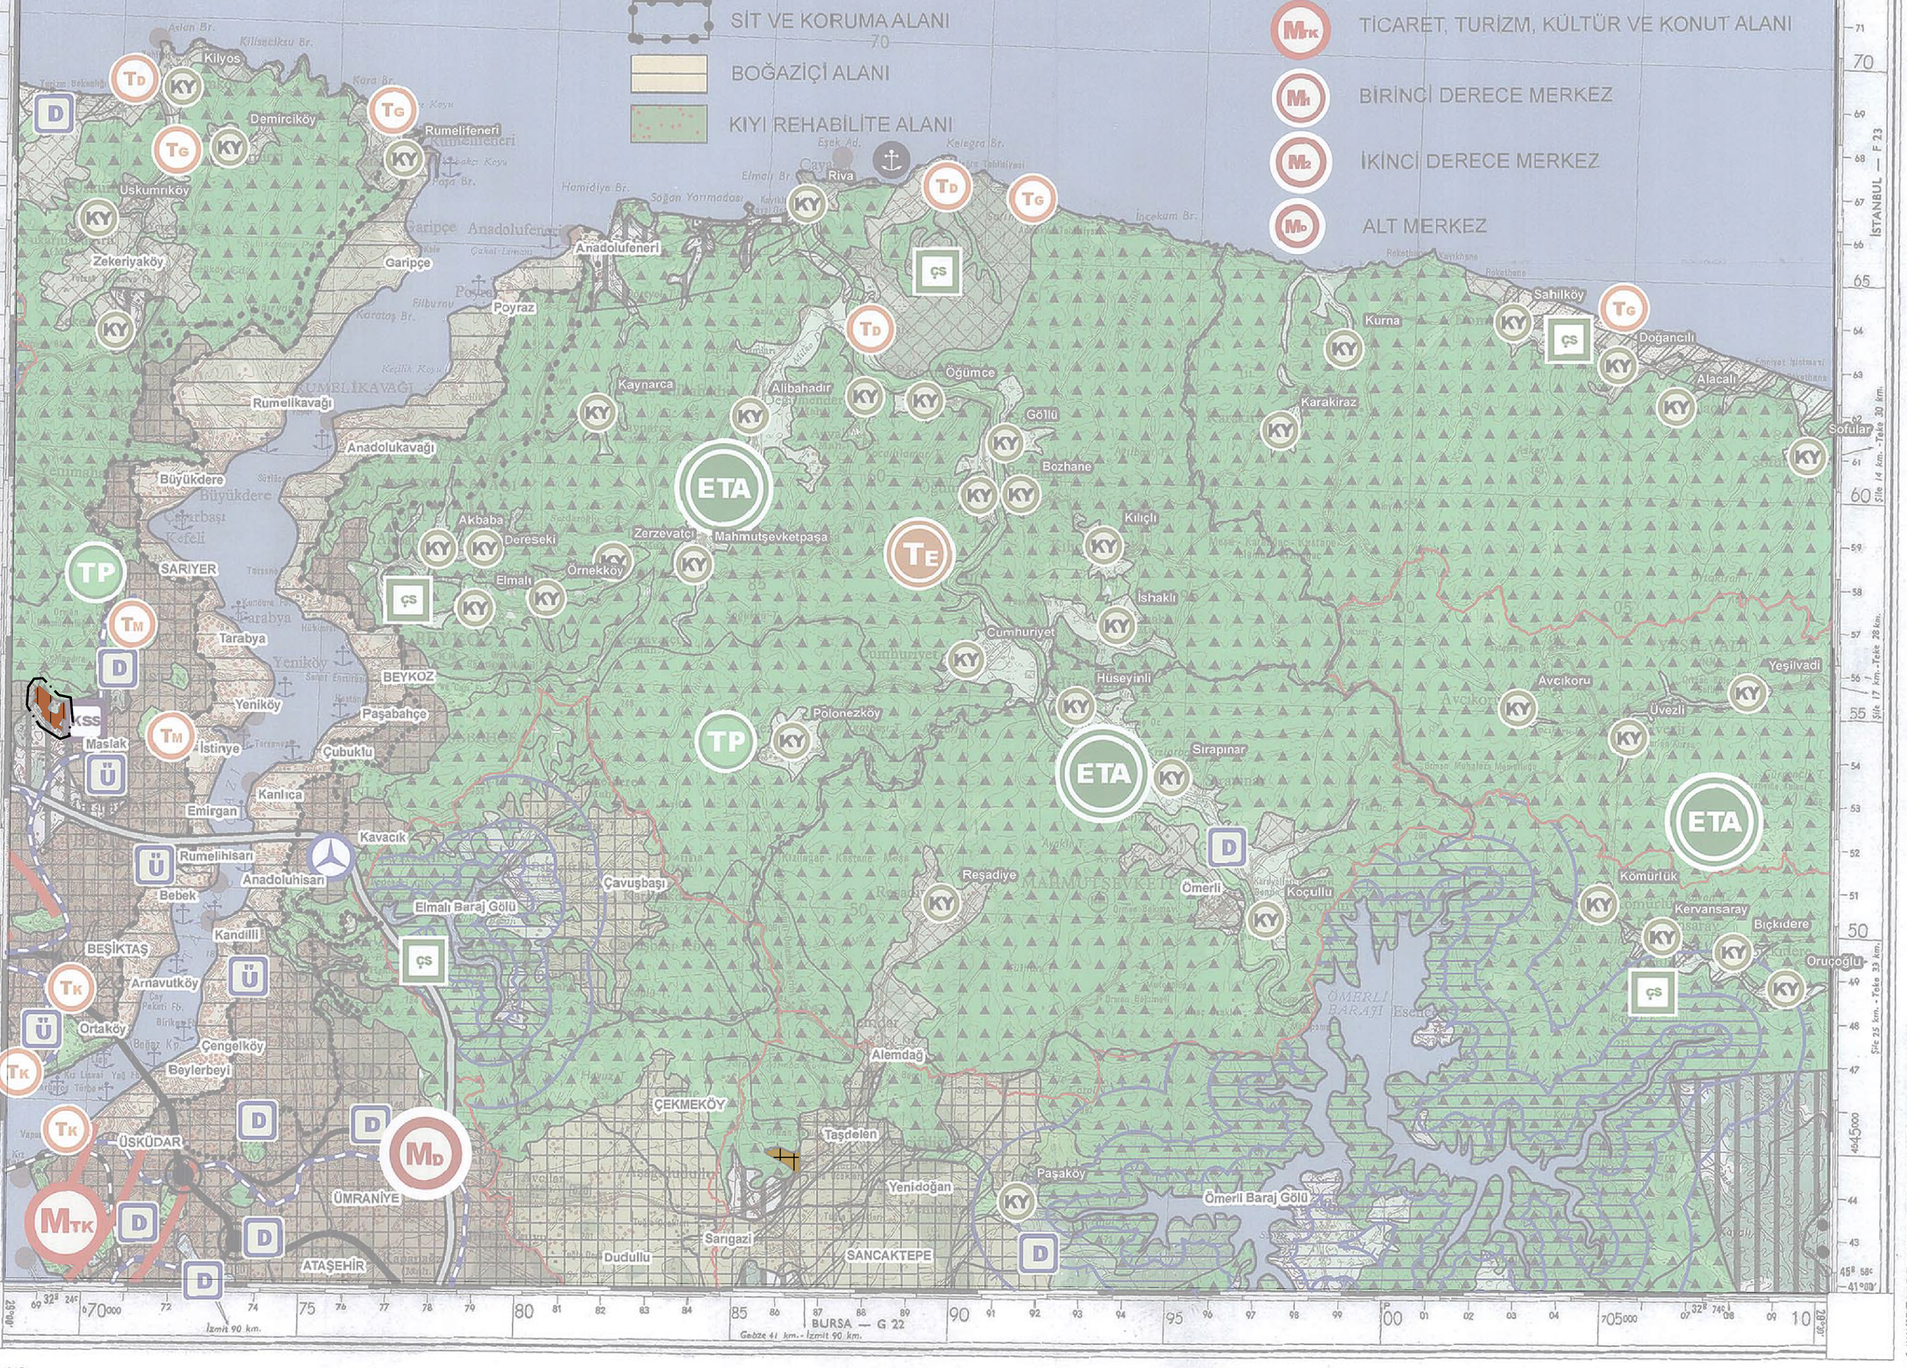

SERİ K 613

İSTANBUL İLİ, SARIYER (ESKİ ŞİŞLİ) İLÇESİ, AYAZAĞA GECEKONDU ÖNLEME BÖLGESİ
1/100.000 ÖLÇEKLİ ÇEVRE DÜZENİ PLANI DEĞİŞİKLİĞİ

GÖSTERİM

- PLAN DEĞİŞİKLİĞİ ONAMA SINIRI
- KENTSEL MESKUN (YERLEŞİK) ALAN

PLAN HÜKÜMLERİ

1. PLAN DEĞİŞİKLİĞİ ONAMA SINIRI İÇERİSİNDEKİ KENTSEL MESKUN (YERLEŞİK) ALANDA, YÜRÜRLÜKTEKİ İSTANBUL İLİ 1/100.000 ÖLÇEKLİ ÇEVRE DÜZENİ PLANI PLAN HÜKÜMLERİNİN "8.4.2. KENTSEL VE KIRSAL YERLEŞİM ALANLARI" BAŞLIĞI ALTINDA AÇIKLANAN "8.4.2.1. MESKUN ALANLAR"A İLİŞKİN HÜKÜMLER VE İLGİLİ DİĞER HÜKÜMLER GEÇERLİDİR.

Ölçek 1 : 100 000

MÜNHANİLER 50 METREDE BİR GEÇİRİLMİŞTİR

TRANSVERS MERKATOR (GAUSS-KRUGER) PROJEKSİYONU

DÜZ KOORDİNATLAR AVRUPA BAŞLANGICINA GÖREDİR

RAKIMLAR ORTALAMA DENİZ DÜZEYİNE GÖREDİR

SİYAH RAKAMLI HATLAR ENTERNASYONAL SFEROİD VE 35. DİLİME AİT 1000 METRELİK ÜNİVERSAL TRANSVERS MERKATOR GRİDİNİ GÖSTERİR
BLACK NUMBERED LINES INDICATE THE 1000 METER UNIVERSAL TRANSVERSE MERCATOR GRID, ZONE 35, INTERNATIONAL SPHEROID

GRİD RAKAMLARININ SON ÜÇ HANESİ YAZILMAMIŞTIR

İSTANBUL — F 22

	I	II	III	IV
Bütünleme	1971	1975		
Fotoğraf	1969			
Yanılama				
Revizyon				

KENAR PAFTALARI İNDEKSİ
İSTANBUL

BURSA

HARİTA GENEL MÜDÜRLÜĞÜ

Grafikte belirtilen 1 : 25 000 ölçekli pafta bilgilerine göre hazırlanan 1 : 50.000 ölçekli paftalardan tahvilen yapılmıştır.

BASKI 2 - THGM - 1981

Devletin emniyeti ile ilgili bir Milî Savunma sırrı olan bu haritanın sırrının maksat dışında kullanılması, satılması veya kopyasının herhangi bir tarzda yetkisiz olmayan kimselere verilmesi veya muhteviyatının açıklanması, As. Ceza Ka. 121 ve Türk Ceza Ka. 132, 133 ncü maddelerine göre ağır cezayı mucibdir.

GİZLİ
SECRET

GK MK
1° 22' (18 52°) veya 24 milyem
1° 33' (18 72°) veya 28 milyem
Paftanın batı kenar ortası için

GK MK
1° 37' (18 80°) veya 29 milyem
1° 20' (18 48°) veya 23 milyem
Paftanın doğu kenar ortası için

1979 YILI İÇİN ORTALAMA SAPMA

Ortalama yıllık değişim miktarı 0',3 oksi.

Manyetik kuzey hattını bulmak için, haritanın kuzey kenarında bulunan derece bölüntülü sapma göstergesi üzerinde, GRİD KUZEYİ GK ile MANYETİK KUZEY MK arasındaki açı kıymetini gösteren bölüntüyü, haritanın güney kıtabe hattı üzerindeki sabit "P" noktasıyla birleştiriniz.

İSTANBUL - F 22
TÜRKİYE